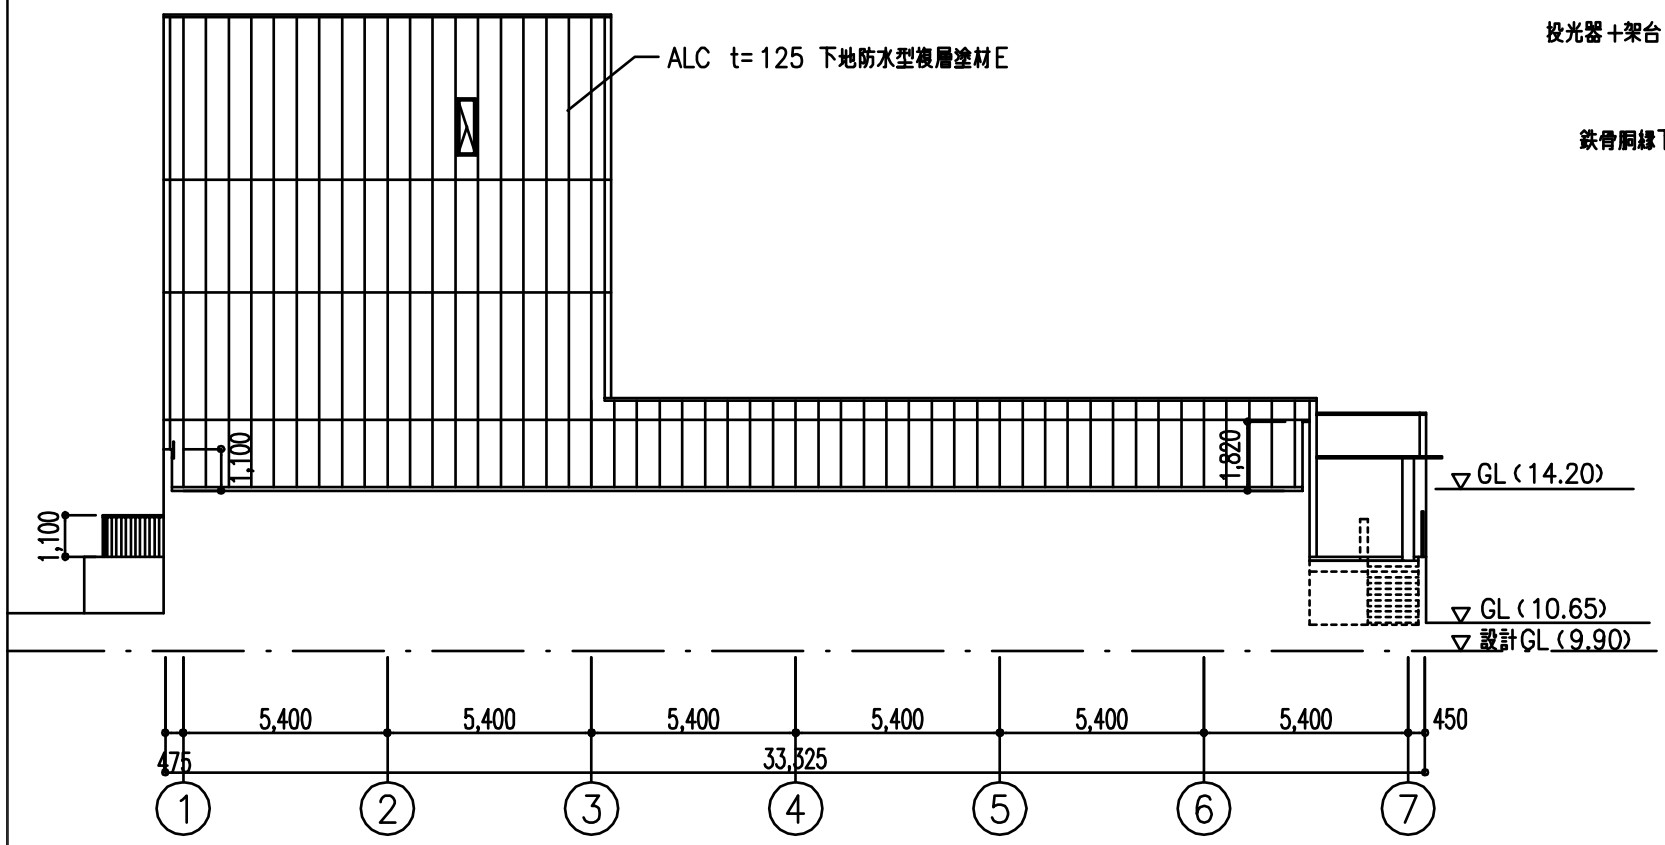

西立面図

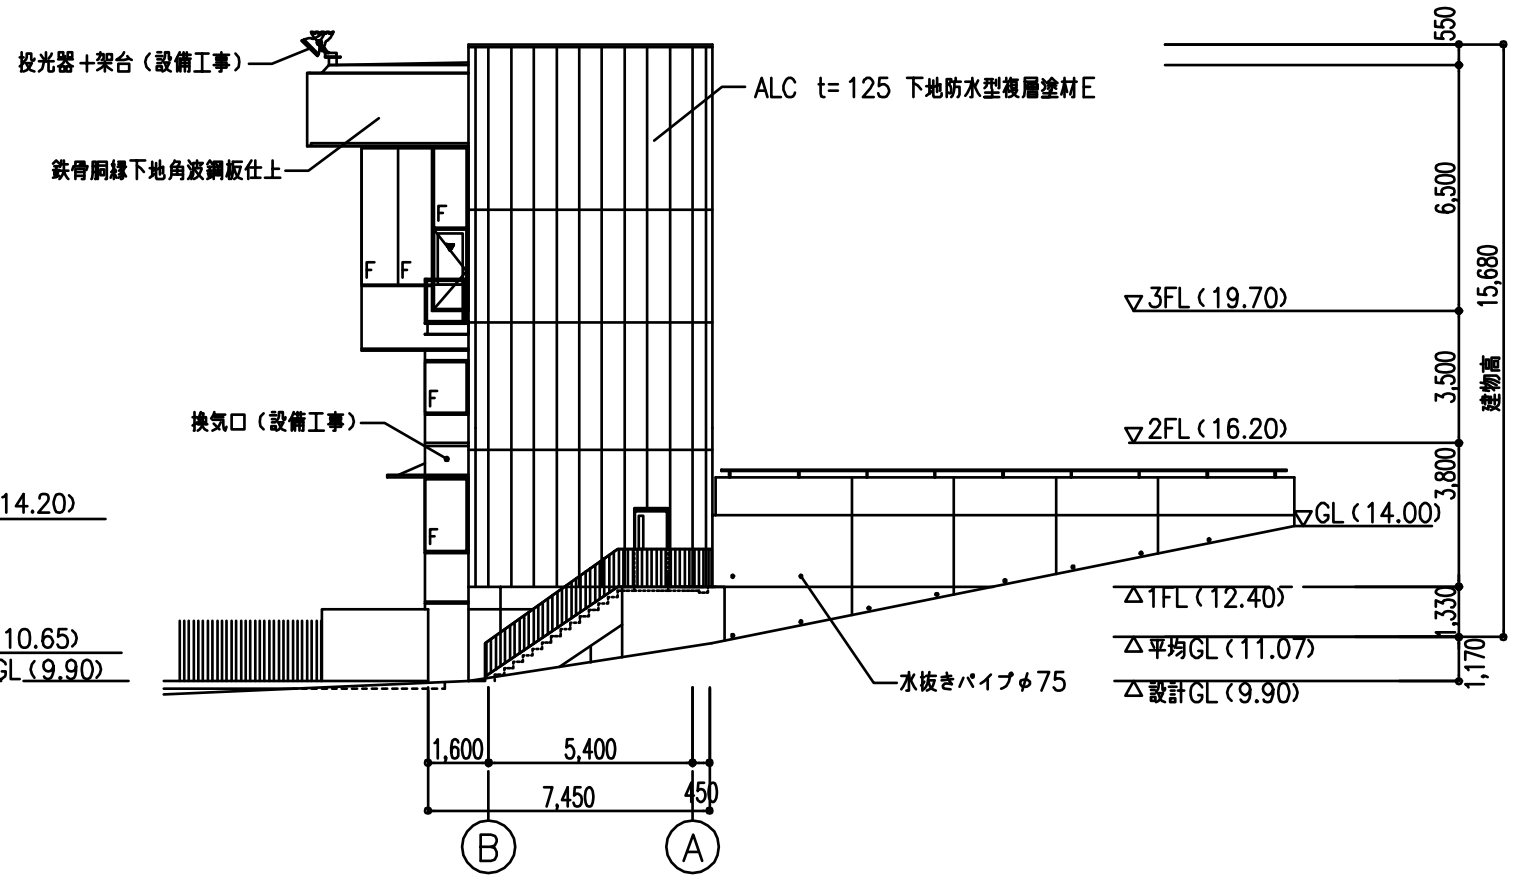

北立面図

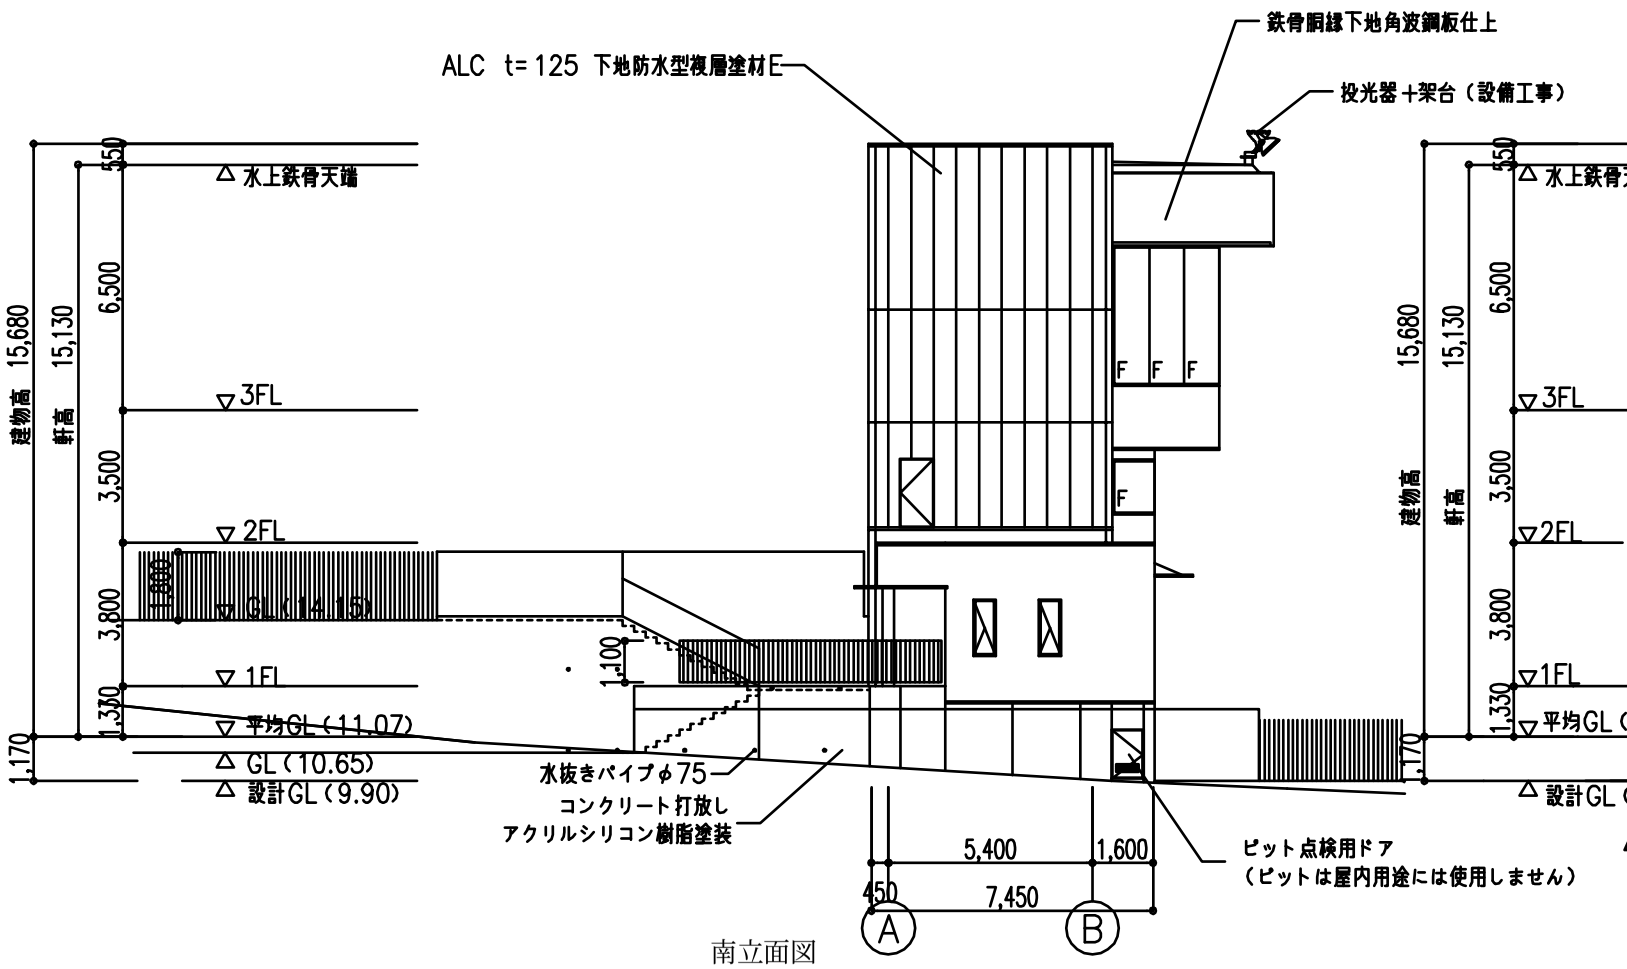

南立面図

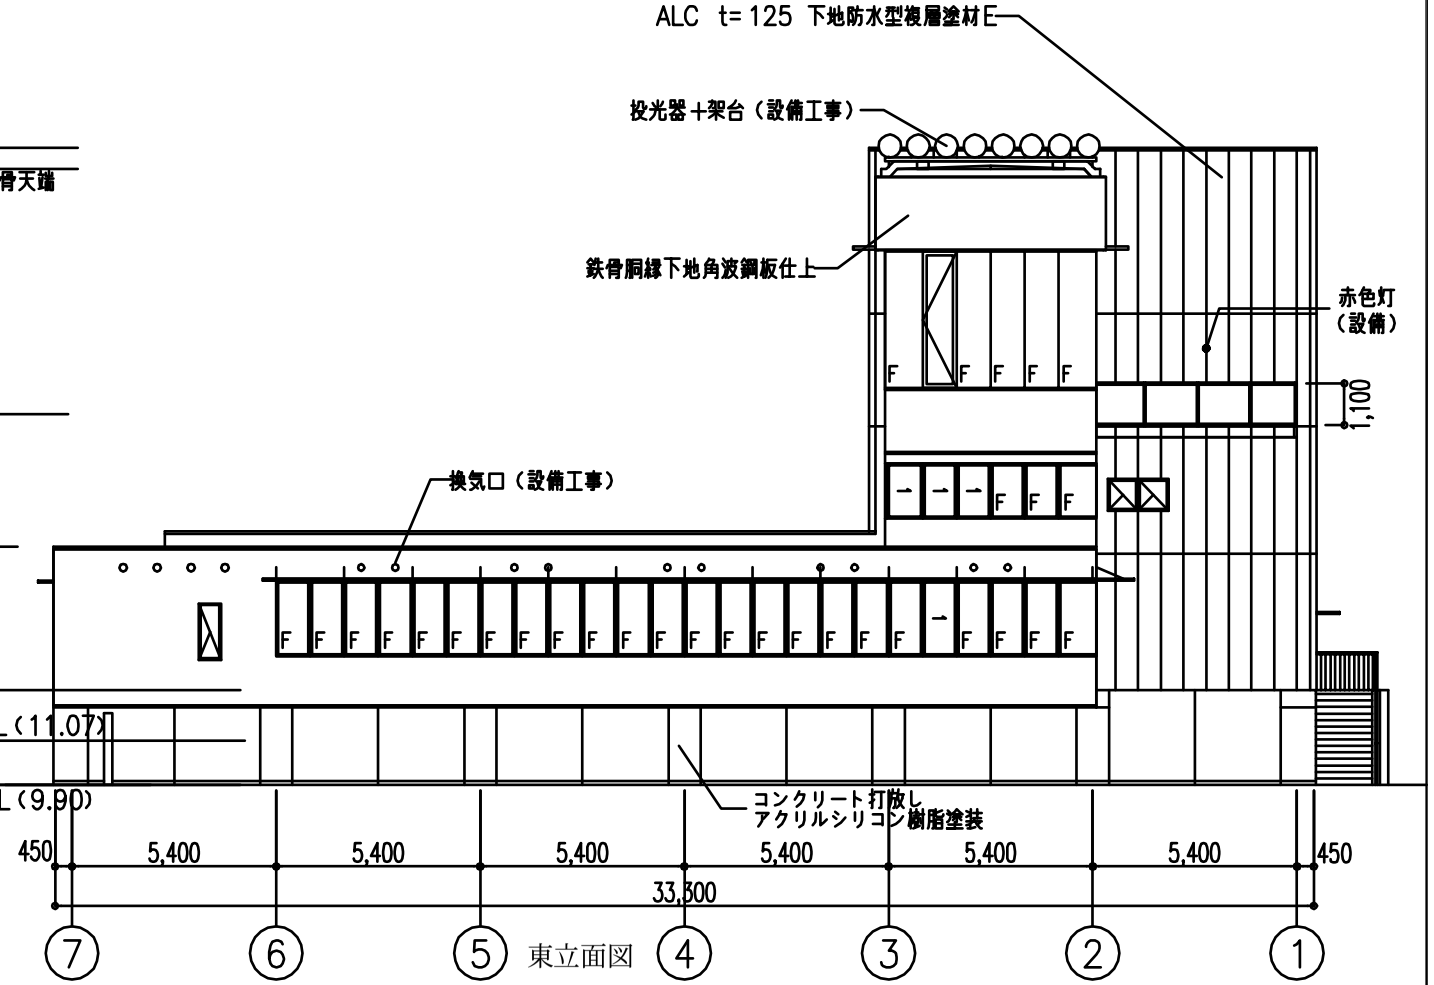

東立面図

凡例 仕上タイプマーク
F 仕上記号 仕上番号
建具マーク 建具材種記号 建具番号
基準線 鉄筋コンクリート ALCパネル・PCパネル コンクリートブロック 軽量鉄骨露仕切 軽量鉄骨化粧・鏡張仕切

略号（一般）
BM ベンチマーク
GL 基準地盤面
FL 各階基準床面
CH 天井高
EV エレベーター
PS 衛生用パイプシャフト
ES 電気用シャフト
DS 空調用ダクトシャフト

防火設備凡例
甲1 特定防火設備（遮時間式,屋根遮時,令112条第14項一号造合）
甲2 特定防火設備（常時開放式,令112条第14項二号造合）
乙1 防火設備（遮時間式,屋根遮時,令112条第14項一号造合）
乙2 特定防火設備（遮時間式,屋根遮時,令112条第14項二号造合）
甲1 特定防火設備（遮時間式,令112条第14項一号造合）
乙1 防火設備（常時開放式,令112条第14項一号造合）
甲2 特定防火設備（常時開放式,令112条第14項二号造合）
乙2 防火設備（常時開放式,令112条第14項二号造合）
SS2 防火設備シャッター（遮時間式,屋根遮時,令112条第14項二号造合）
SS1 防火設備シャッター（遮時間式,屋根遮時,令112条第14項一号造合）
防 防火設備（令2条9号の2ロ）
常 常時開放式不燃扉

断面凡例
躯体 合成断面 ⇦ 合成断面図
鉄骨 鉄骨断面
H12告示1436号 第四ニ
告示1026条の2 1項一号
告示1026条の2 1項三号
告示1026条の2 1項四号
H12告示1436号 第四ロ
① H12告示1436号 第四ハ（一）
② H12告示1436号 第四ハ（二）
③ H12告示1436号 第四ハ（三）
④ H12告示1436号 第四ハ（四）

区画凡例
防火区画（遮時間区画）
防煙区画（令第126条の2第一項第五号に掲げる基準に適合する排煙設備を設けた区画又は告示1436号第四ホ）
防煙区画（常時開放）
防火上主要な間仕切壁
延焼の恐れのある部分

課長	主幹	主査	担当
担当	担当	担当	

竣工図 20100331
工事監理 設計 施工

浦和競馬場1号スタンド改築工事
立面図
SCALE 1:100 DATE 2010－03－31
水越裕 上條泰幸 上條泰幸

KAJIMA DESIGN 一級建築士 142295 加治佐 徹

関東支店
JOB 208039
DWG A－15

ISO9001 ISO14001 AE1Q13C004－c001

本図面は建物の維持管理のための参考資料です。建物の現状と図面が完全に一致していることを保証するものではありません。(C) KAJIMA CORPORATION 2009